


- LEGENDA:**
- proj. jezdnia z betonu asfaltowego
 - proj. cieszka pieszo-rowerowa z betonu asfaltowego
 - proj. zjazdzy z kostki betonowej gr. 8 cm
 - proj. kraw niki wystaj ce
 - proj. opomniki wbudowane
 - proj. obrze a chodnikowe
 - proj. rowy odporowuj ce
 - proj. kabel o wietleniowy
 - proj. słupy o wietleniowe


Wykonawca	ANMAR ANNA PACIEWICZ-DYRDA ul. Lanowa 1, 86 - 014 Kiszyn tel. (52) 335-80-88 fax (52) 552-03-50 NIP: 967-085-96-42 www.dppjANMAR.pl	
Zamawiaj cy	Gmina Osielecko ul. Szosa Gdka ska 55a 86-031 Osielecko	
Obiekt	Budowa drogi I cz. cej rondo w ul. Słonecznej z ul. Poln w ot dowie	
Projektant	mgr in . Anna Paciewicz-Dyrda upr: nr KUP/0222/PBD/19	data: 09.2022 r. str.:
Temat	MAPA PRZEDSTAWIAJ CA PROPOZYCYJNY PRZEBIEG DRUGI	Skala: 1:500 drogi

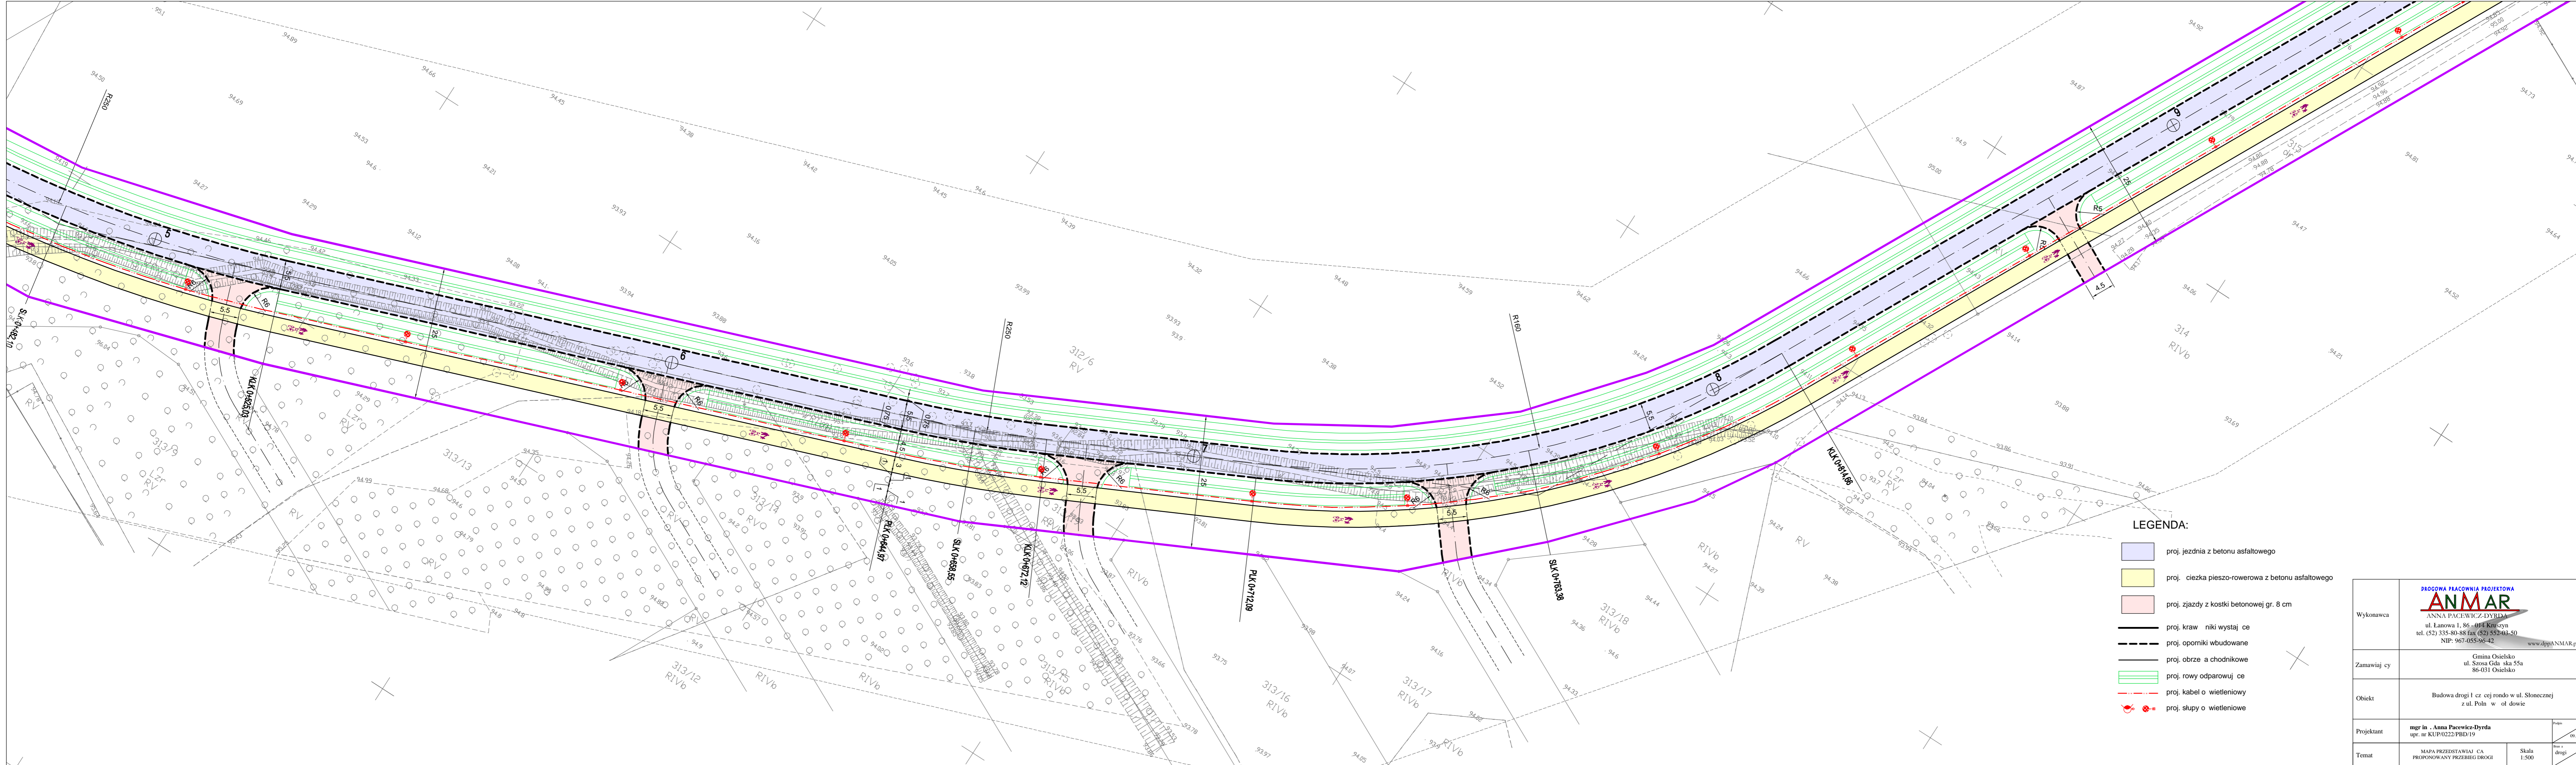

LEGENDA:

- proj. jezdnia z betonu asfaltowego
- proj. ciezia pieszo-rowerowa z betonu asfaltowego
- proj. zjazdy z kostki betonowej gr. 8 cm
- proj. kraw niki wystaj ce
- proj. oporniki wbudowane
- proj. obrze a chodnikowe
- proj. rowy odporowuj ce
- proj. kabel o wietleniowy
- proj. słupy o wietleniowe

Wykonawca	<p style="text-align: center;">DROGOWA PRACOWNIA PROJEKTOWA ANMAR ANNA PACEWICZ-DYRDA ul. Lanowa 1, 86 - 014 Kruszyń tel. (52) 335-80-88 fax (52) 552-03-50 NIP: 967-055-96-42 www.dppANMAR.pl</p>		
Zamawiający	<p style="text-align: center;">Gmina Osielesko ul. Szosa Gdańska 55a 86-031 Osielesko</p>		
Obiekt	Budowa drogi I rz. cej rondo w ul. Słonecznej z ul. Poln w ołdowie		
Projektant	mgr inż. Anna Pacewicz-Dyrda upr. nr KUP.0222/PBD/19	data: 09.2022 r. skala: 1:500	arkusz: 2 z 2
Temat	MAPA PRZEDSTAWIAJĄCA PROPOZYCYJNY PRZEBIEG DRUGI	Skala 1:500	arkusz 2 z 2

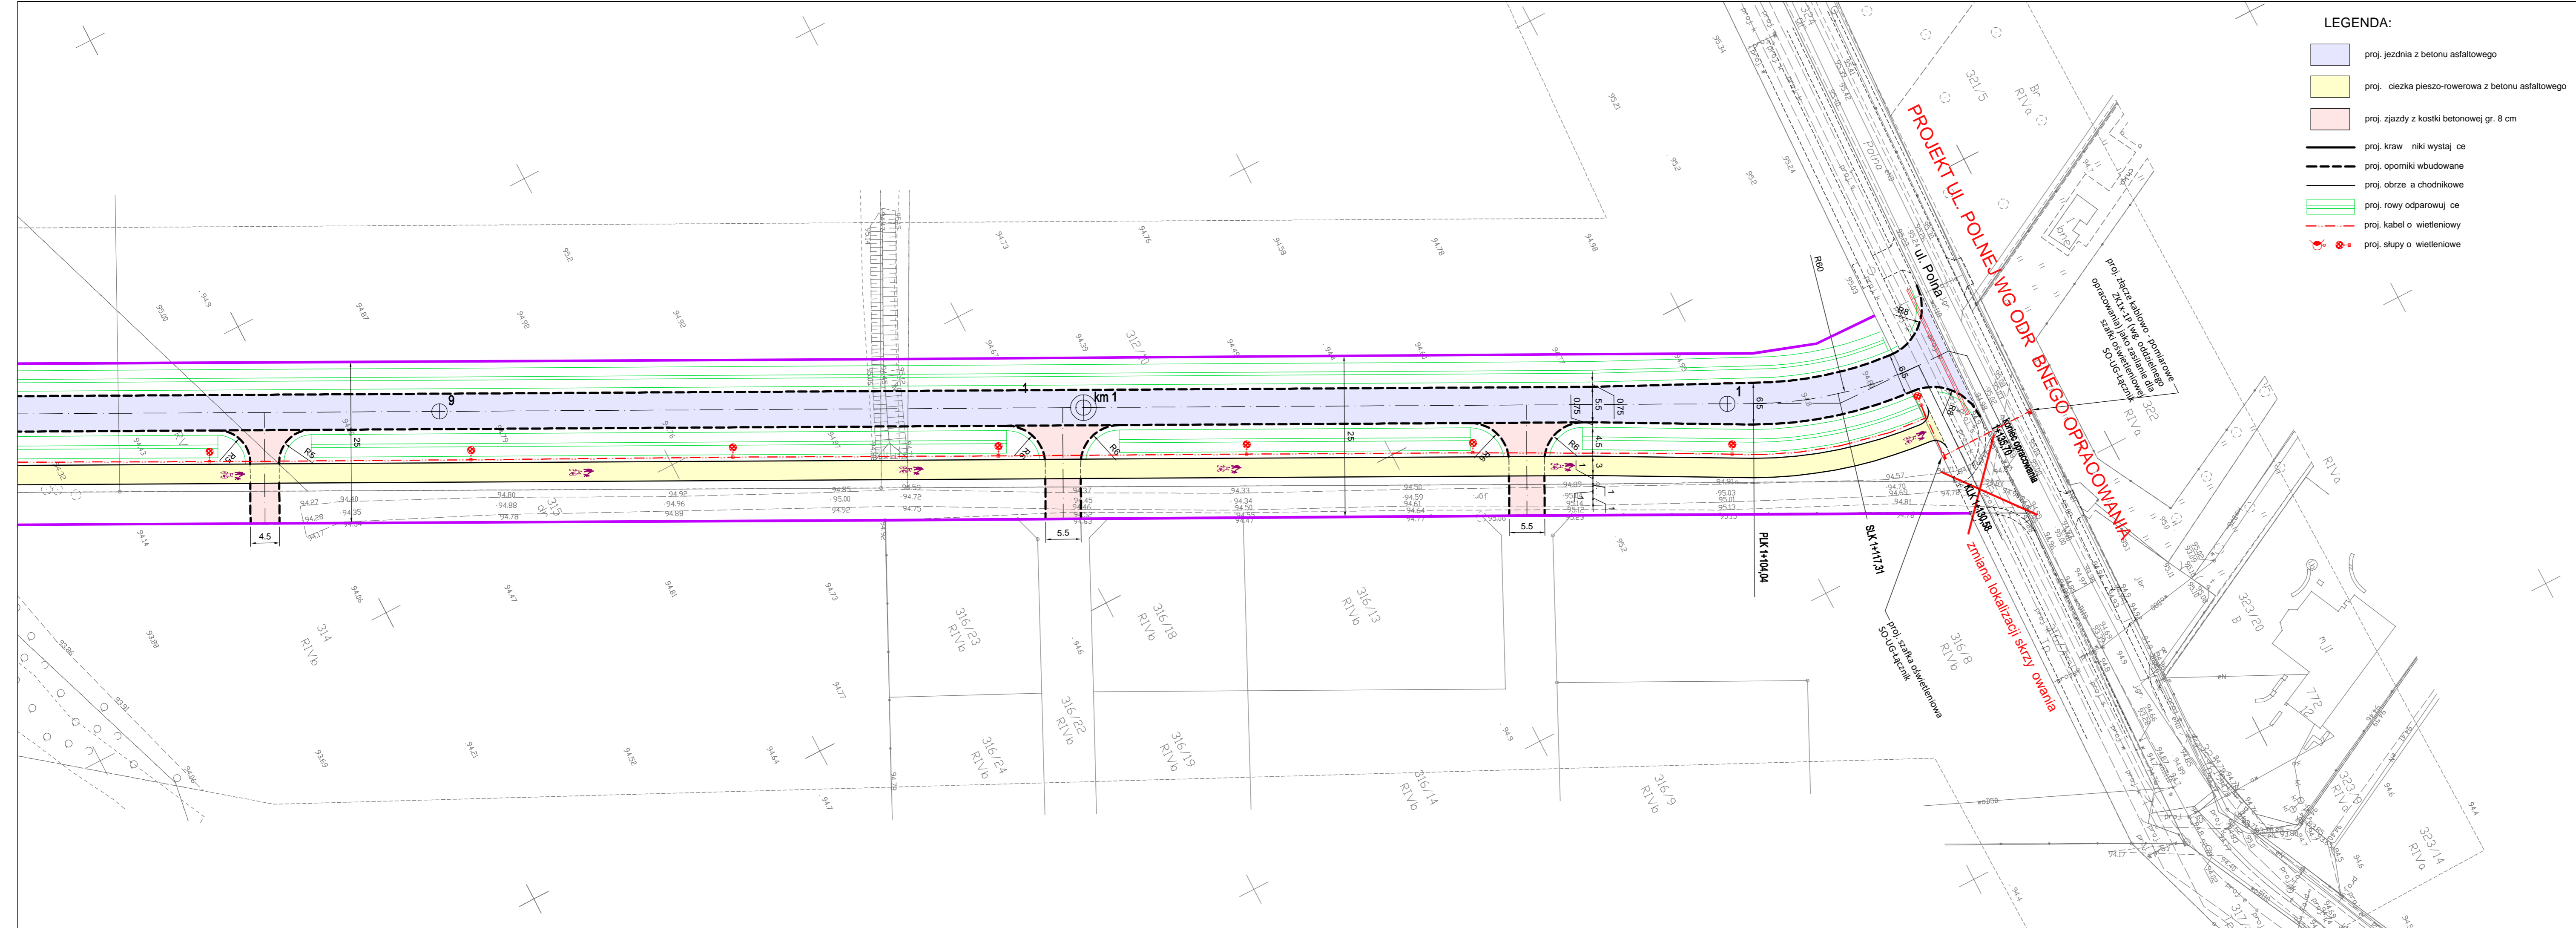

- LEGENDA:**
- proj. jezdnia z betonu asfaltowego
 - proj. cieszka pieszo-rowerowa z betonu asfaltowego
 - proj. zjazdy z kostki betonowej gr. 8 cm
 - proj. kraw niki wystaj ce
 - proj. opomniki wbudowane
 - proj. obrze a chodnikowe
 - proj. rowy odprowadzaj ce
 - proj. kabel o wietleniowy
 - proj. słupy o wietleniowe

Mapa do celów projektowych
 skala 1:500
 woj. kujawsko - pomorskie
 powiat bydgoski
 jedn. ewid. Osielesko 040306_2
 obręb Zolędowo 0013
 dz. nr 315, 22277/10
 Id.Z.P.G.: 6640.204.2022
 ark. mapy 6.195.21.13.4.3; 4.4; 14.1.3; 1.4; 3.1; 3.2; 3.3; 18.2.1; 2.2;

Układ współrzędnych prostokątnych 2000 s.6
 Układ wysokości PL-EVRF2007-NH
 Zastrzegam sobie, że opracowana mapa może nie zawierać pełnej informacji o przebiegu przewodów podziemnych, których w powodu braku zgłoszenia do geodezyjnej inwentaryzacji powykonawczej, braku danych z instytucji branżowych oraz stosowanych metod pomiaru ujawnienie jest niemożliwe.

Na mapie nie ujawniono służebności gruntowych
 Data 01.02.2022 r.
 Legenda:
 - zakres aktualizacji
 - znaki planowe
 9.72 - wysokość względna zwisu kabli linii napowietrznych

Poświadczam, że niniejszy dokument został opracowany w wyniku prac geodezyjnych i kartograficznych, których rezultaty zawiera operat techniczny pozytywnie zweryfikowany. Jednocześnie informuję, że jestem świadomy odpowiedzialności karnej za złożenie fałszywego oświadczenia.

Identyfikator zgłoszenia prac geodezyjnych 6640.204.2022	
Organ służby geodezyjnej, który otrzymał zgłoszenie	STAROSTA BYDGOSKI
Wykonawca prac geodezyjnych	Usługi Geodezyjne "AZYMUT" Leszek Dłuszecki
Nr oraz data sporządzenia dokumentu zawierającego wyniki pozytywnej weryfikacji	Protokół Weryfikacji z dnia
Imię i nazwisko oraz nr uprawnień zawodowych kierownika prac	Piotr Krokowski Nr uprawnień 11790

Wykonawca	PRACOWNIA PROJEKTOWA ANMAR ANNA PACEWICZ-DYRDA ul. Łanowa 1, 86-014 Kruszyn tel. (52) 335-80-88 fax (52) 552-03-50 NIP: 967-055-96-42 www.dppanmar.pl		
Zamawiający	Gmina Osielesko ul. Szosa Gdańska 55a 86-031 Osielesko		
Obiekt	Budowa drogi I cz. jej rondo w ul. Słonecznej z ul. Poln w ołdowie		
Projektant	mgr inż. Anna Pacewicz-Dyrda upr. nr KUP-0222/PBD/19	09.2022 r.	3
Temat	MAPA PRZEDSTAWIAJĄCA PROPOZYCYJNY PRZEBIEG DROGI	Skala 1:500	3